


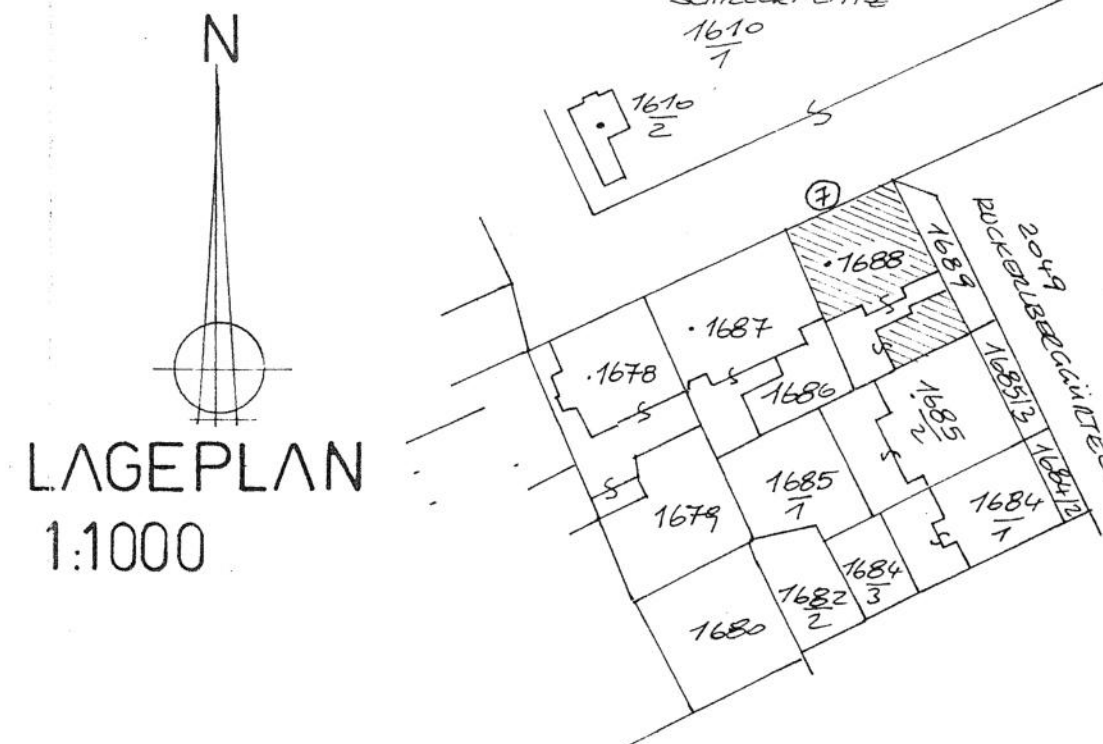

LAGEPLAN
1:1000

BESTANDSPLAN


FÜR DAS WOHNHAUS GRAZ-SCHILLERPLATZ 7.
AUF PARZ. 1688, K.G. ST. LEONHARD

PLANVERFASSER:


ODO HUTTER
Baumeister
8020 Graz, Straucherg. 13
Tel. (0316) 91 65 17

BAUWERBER:


GRUNDEIGENTÜMER:

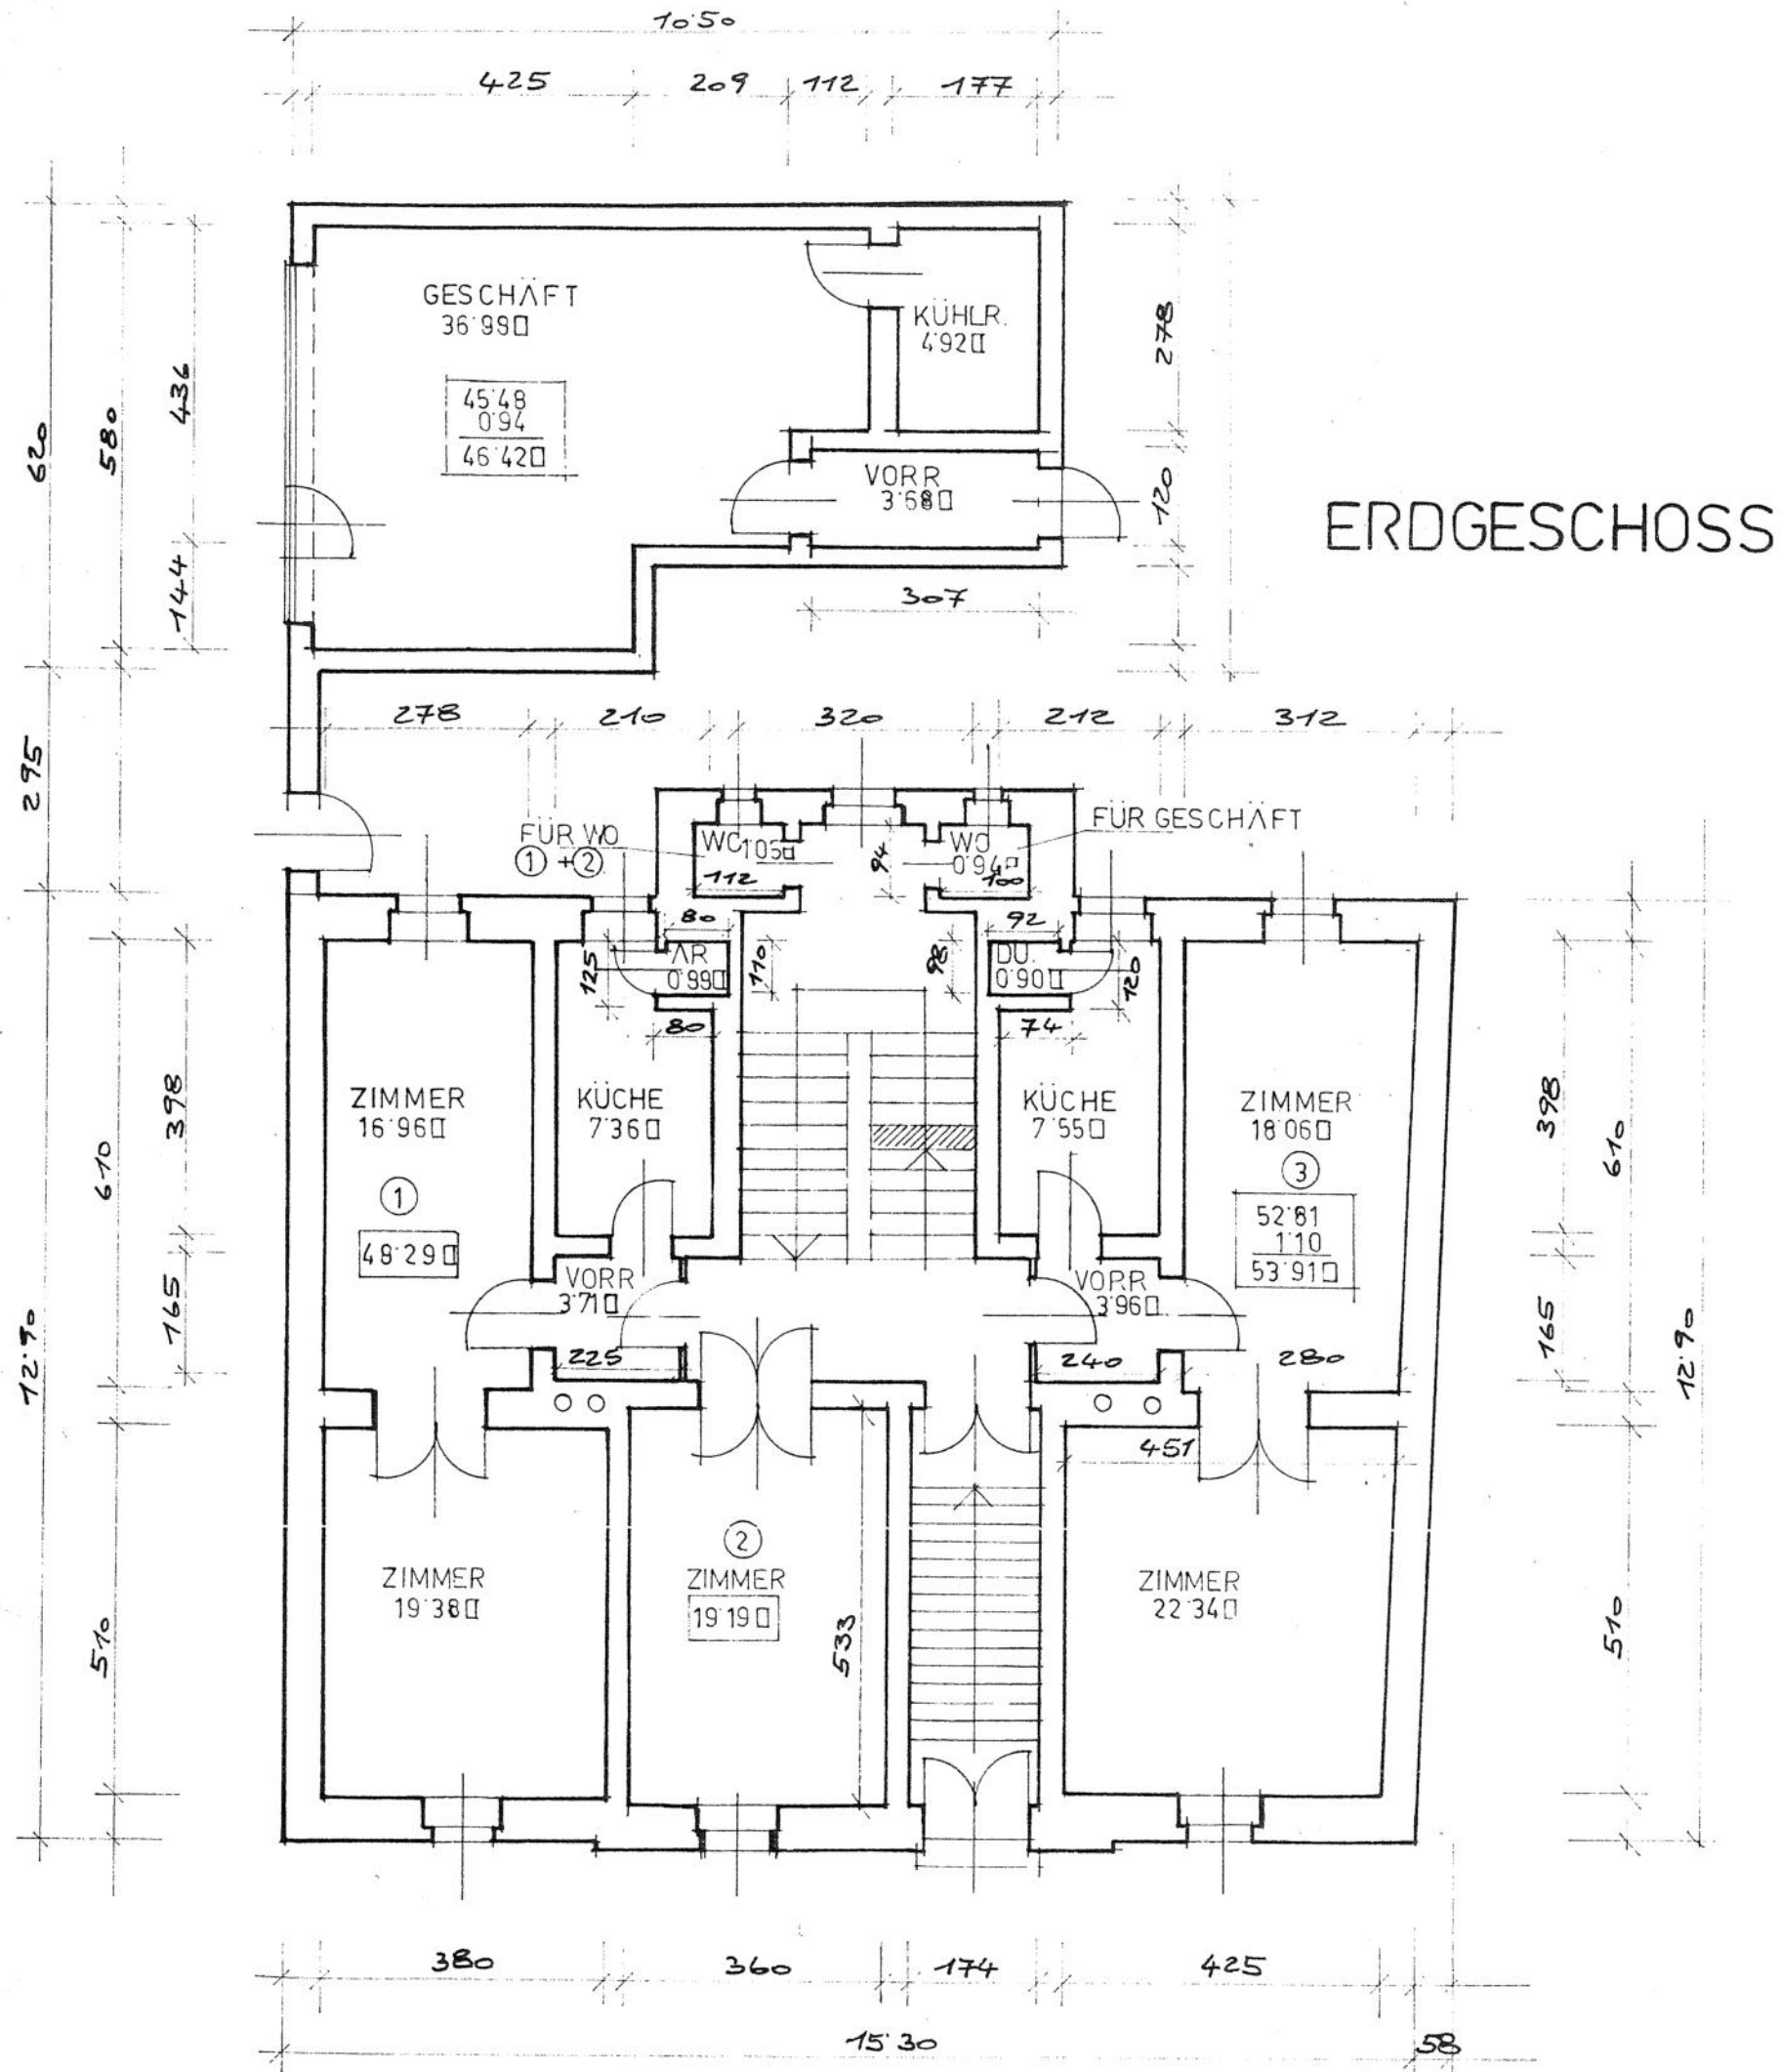


1. STOCK

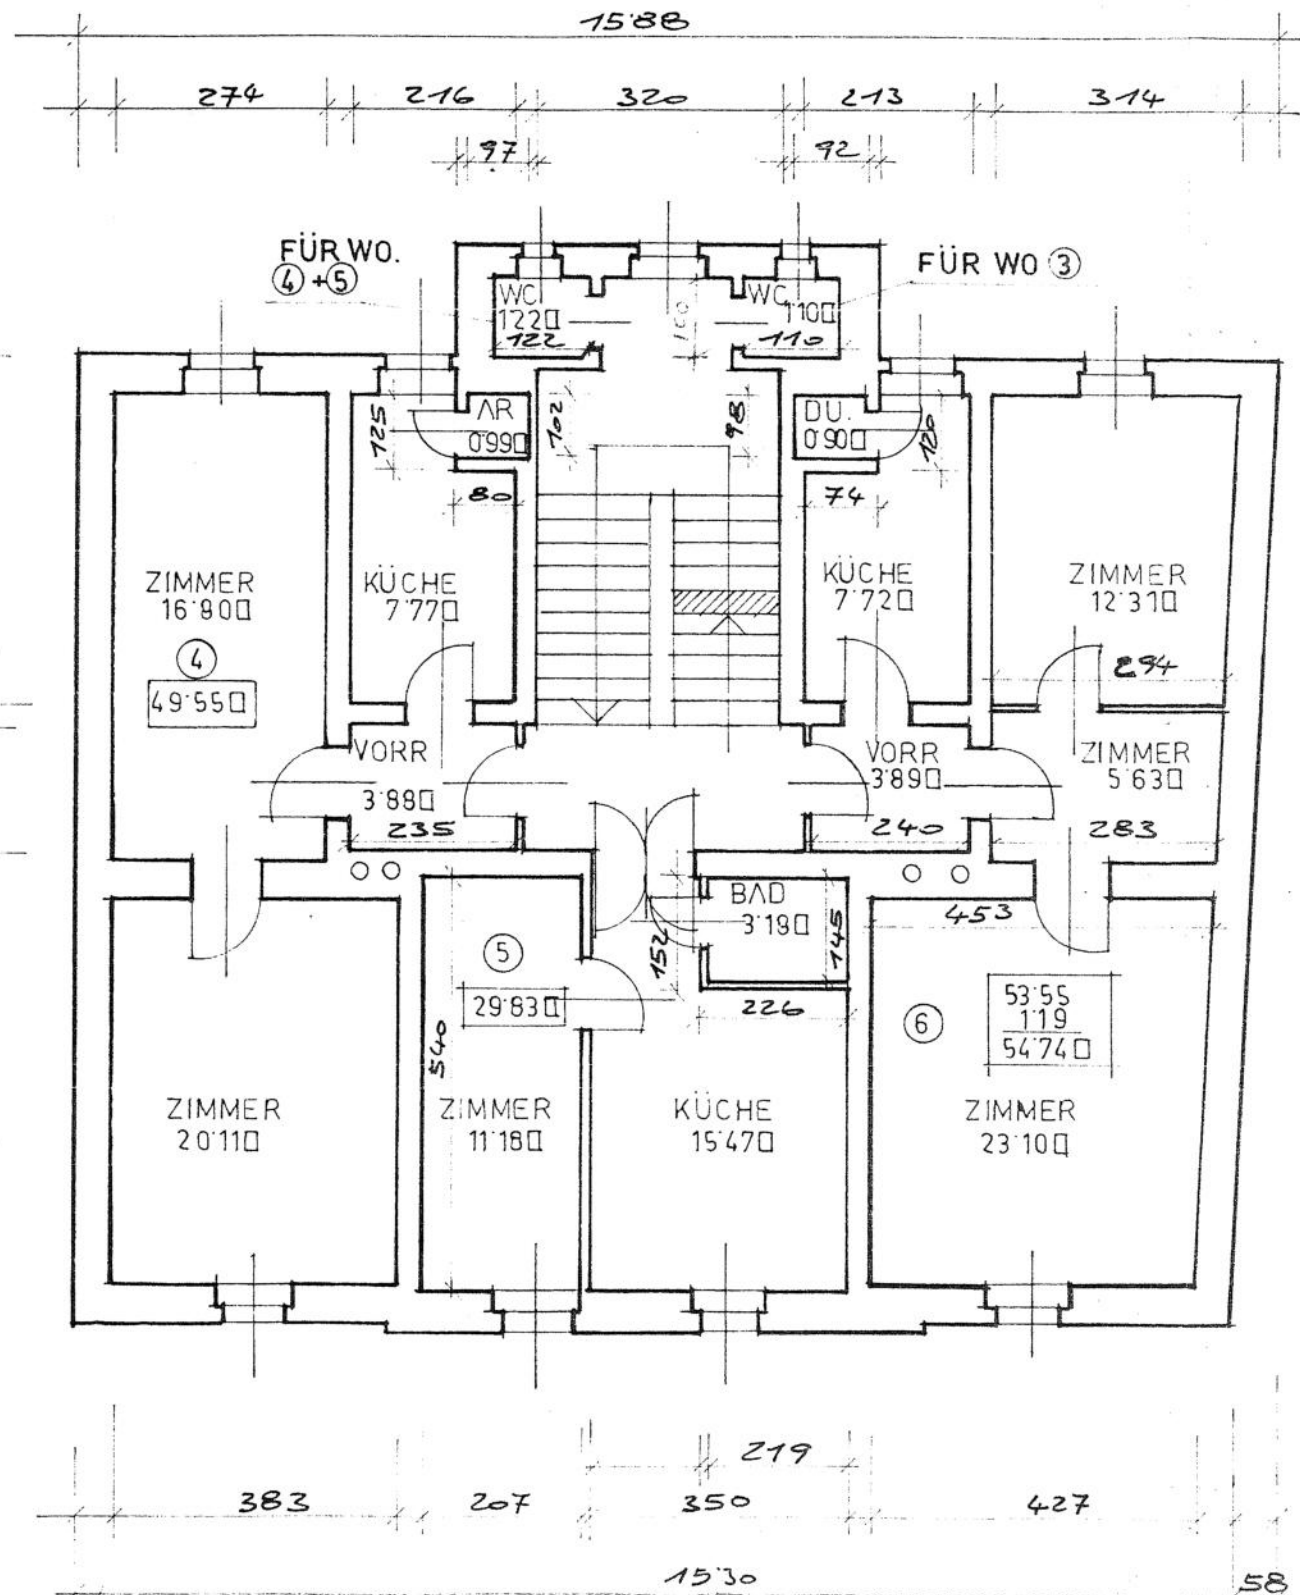

2.STOCK

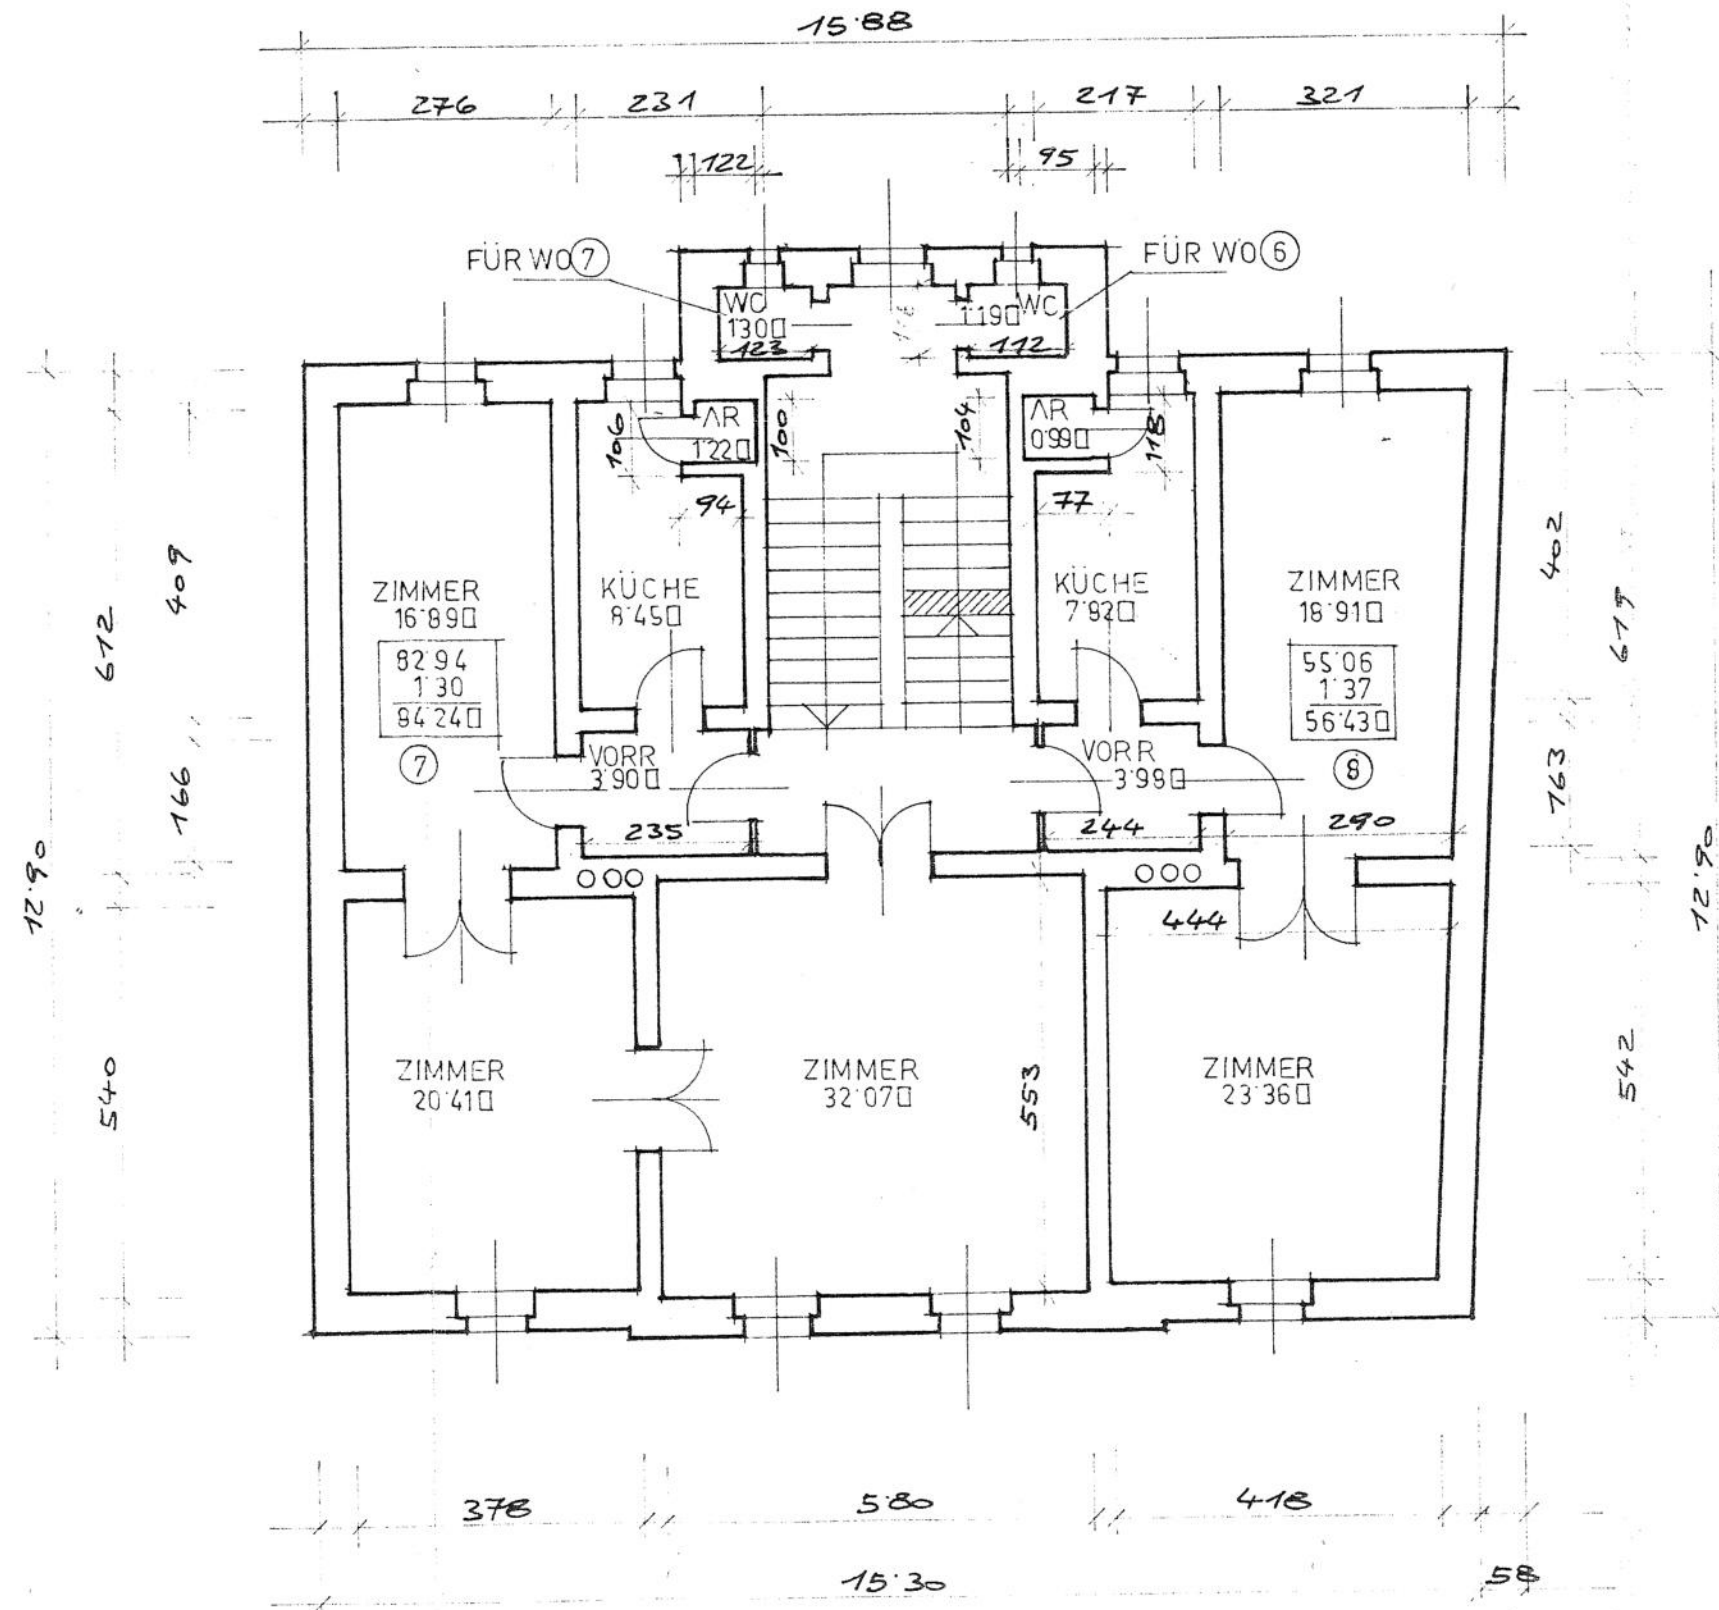

DACHGESCHOSS

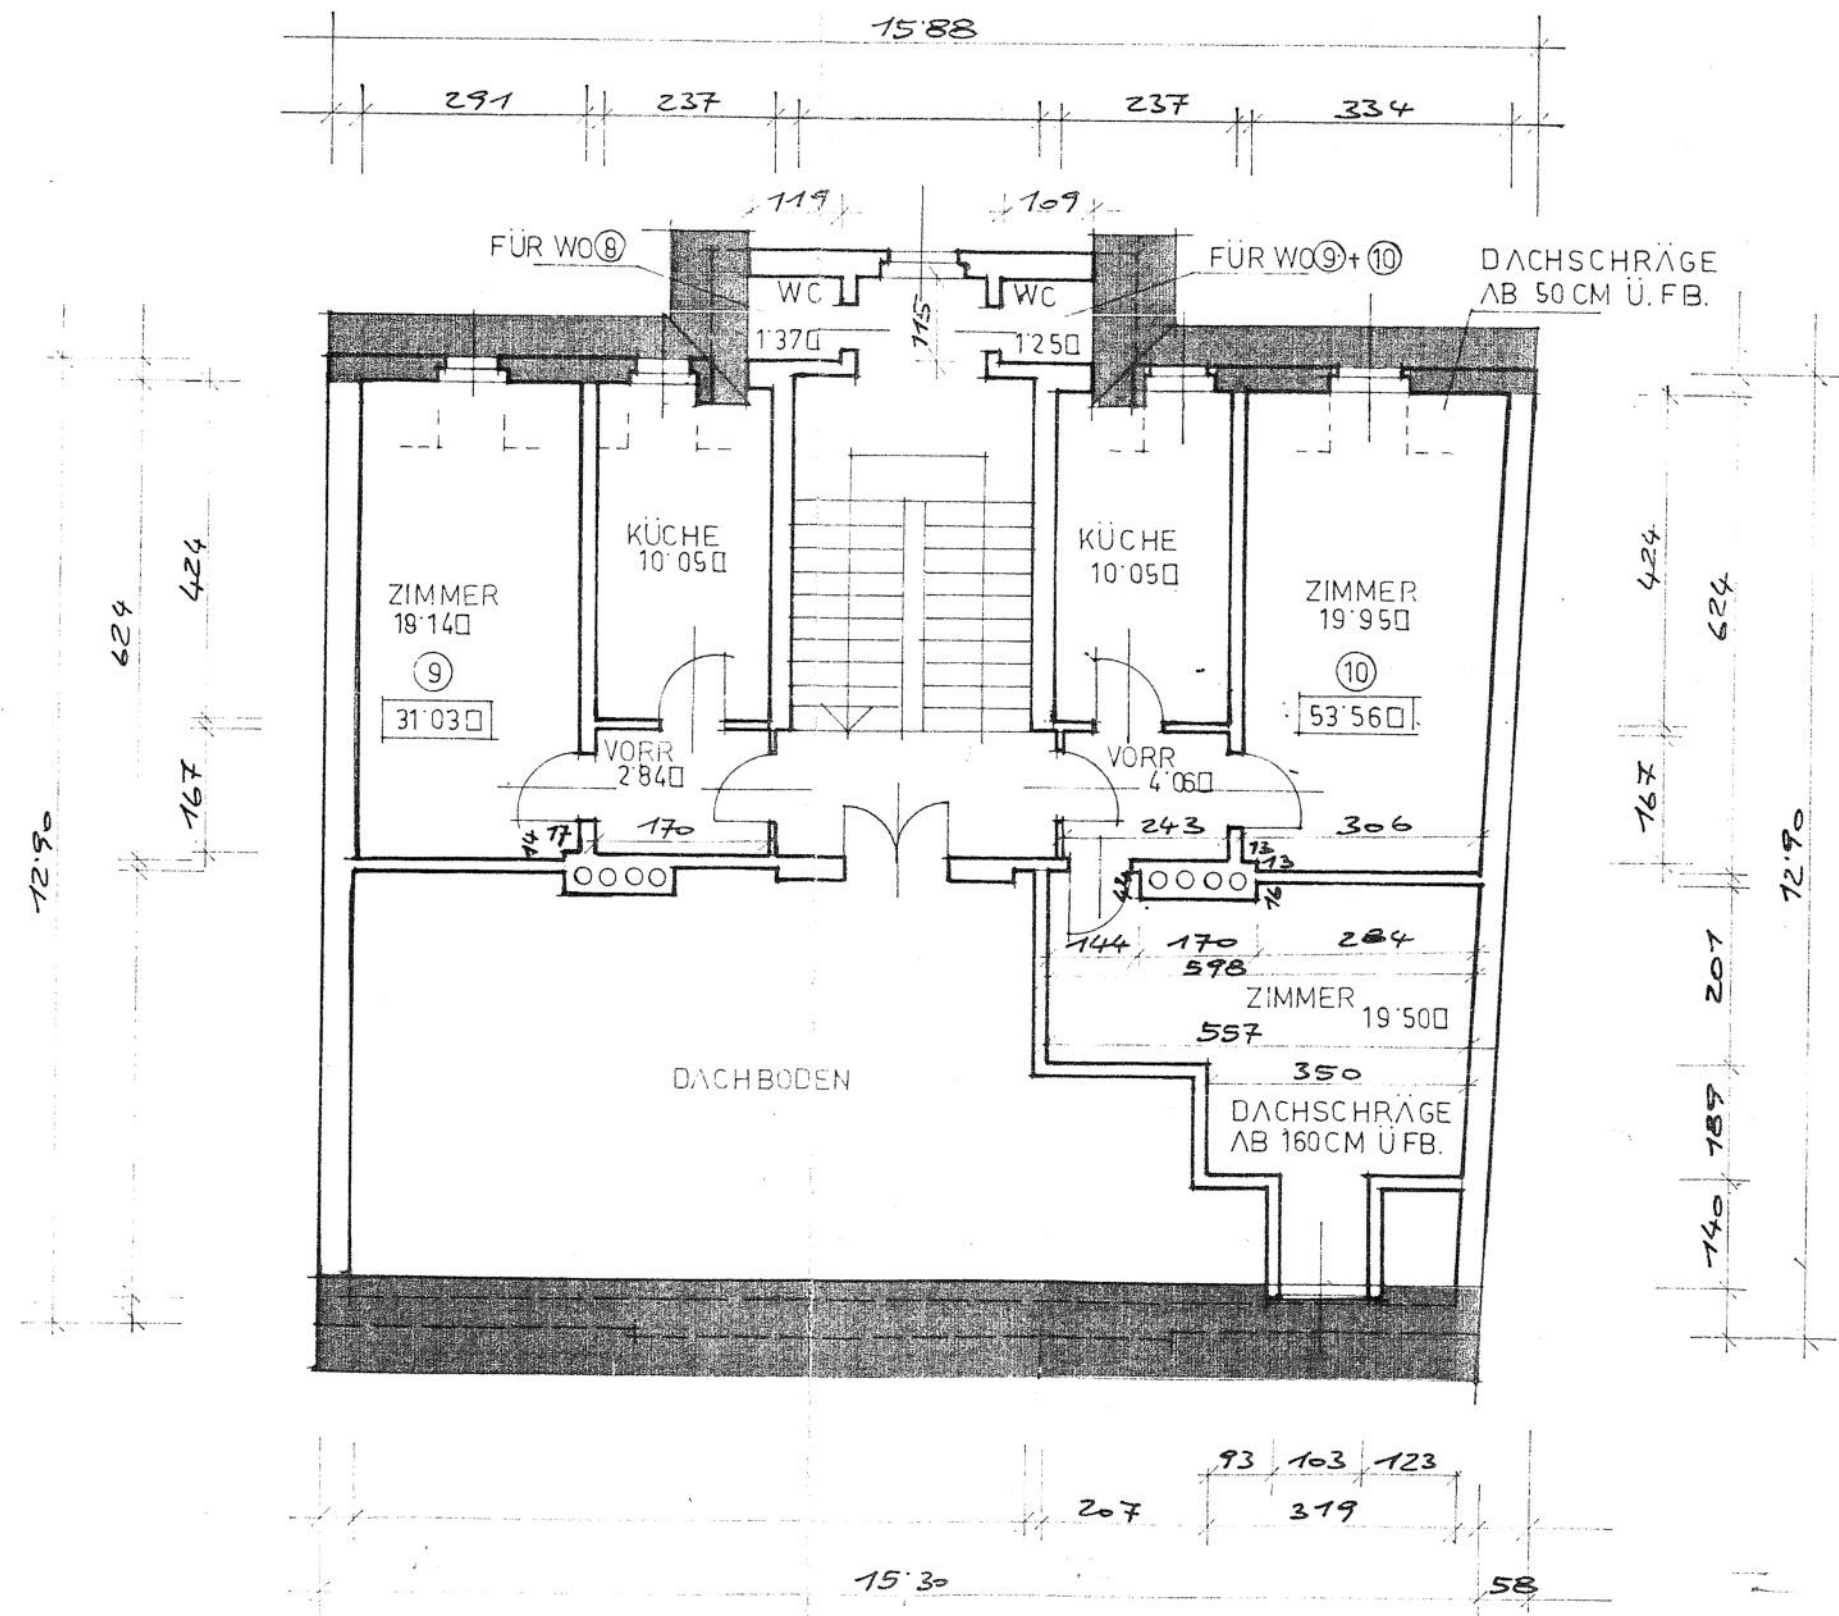

KELLER

